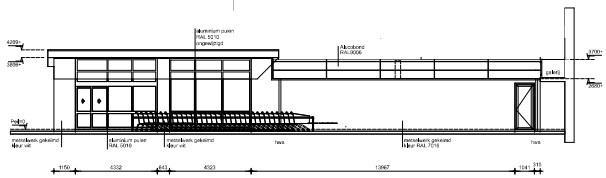

Voorgevel

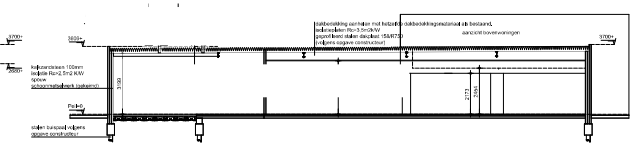

Doorsnede
A-A

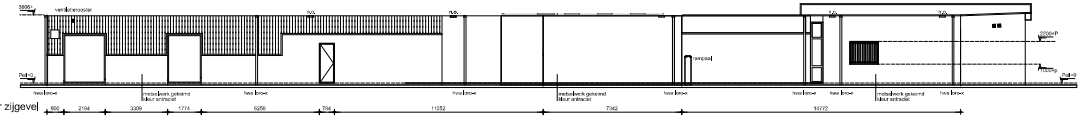

Linker zijgevel

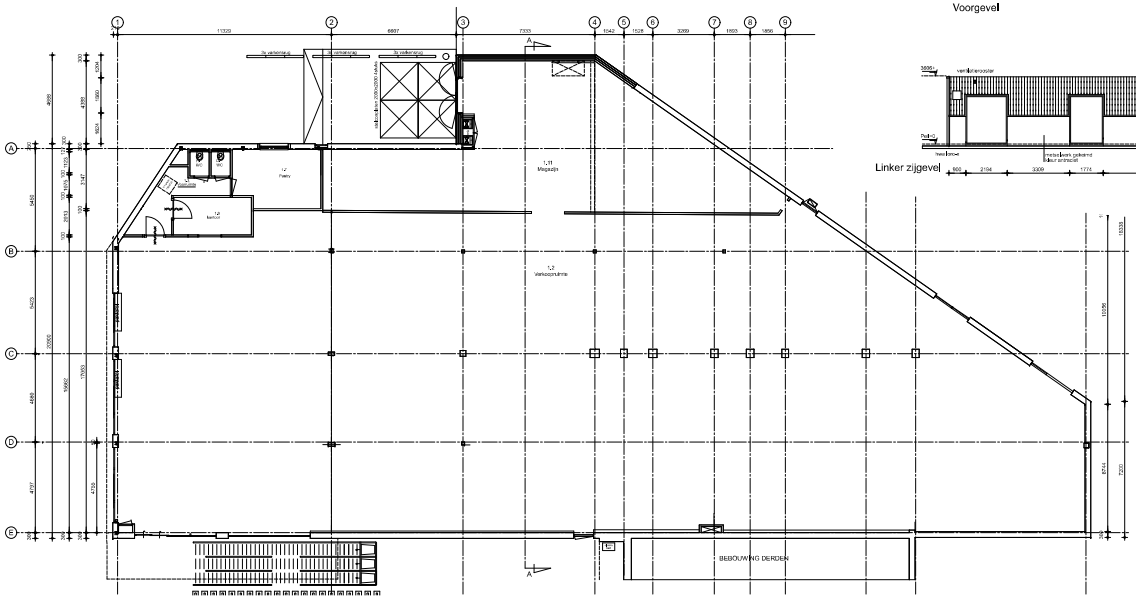

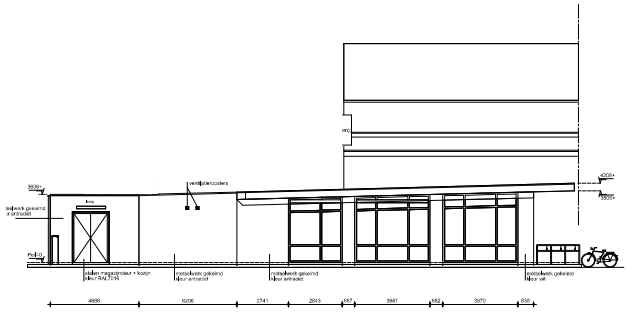

Rechter zijgevel

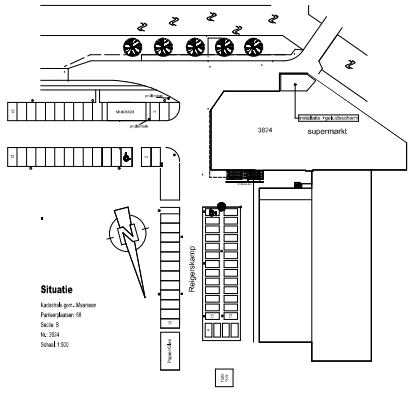

Situatie

Kadastrale gem.: Maarssen
Perceelsnummer: 68
Sectie: B
Nr.: 3824
Schaal 1:500

LEGENDA

Alle oppervlakten volgens NEN 2580

Reigerskamp, Maarssenbroek

Netto oppervlakte verkoopruimte

Lengte	45,2	m
Breedte	17,1	m
Oppervlakte	768,5	m2

Netto oppervlakten nevenruimten — toegang gronds

Bedrijfs kantoor	20,9	m2
kantoor	9,7	m2
	14,5	m2
Magazijn 1	124,9	m2
Magazijn 2	0	m2
	38,2	m2
	15,7	m2
	0	m2
	0	m2
Laad- en los ruimte (inpandig)	0	m2
Overige ruimte	5,7	m2
Ruimte buiten gebruik	1,9	m2
Totaal netto oppervlakte per niveau	219,7	m2
Totaal netto oppervlakte nevenruimten	219,7	m2

Totaal netto oppervlakte

Verkoopruimte en nevenruimten	988,3	m2

Eigendomsoppervlakte

Terrein eigendom	1800	m2
Parkeren (incl. 4% km norm N=40)	66	stuks

Verhuurbare vloeroppervlakten

Huis gemeten vermeten	849,4	m2
Ruimten deelnm 1	0	m2
Ruimten deelnm 2	0	m2
Ruimten deelnm 3	0	m2

Bruto vloeroppervlakte

Huis gemeten vermeten	987,9	m2

Aanduid tgenoten:

Project:
supermarkt

Plaats:
Winkelcentrum Reigerskamp
Maarssen

Onderdeel:
Revisietekening

Rev.	Datum	Omschrijving
A.	19-05-2022	de detailtuigen
B.		
C.		
D.		
E.		
F.		
G.		
H.		
I.		

Datum: 15-06-2022
Gekeurd: -
Schaal: 1:500 / 1:100
Formaat: A1
Projectnr.: 190905

Fase:
Bouwaanvraag

Status:

Tekening nummer: BA-2

Vol. nr.: -

STOKS ARCHITECTEN b.v.
Postbus 3124
6202GC MAASTRICHT
